


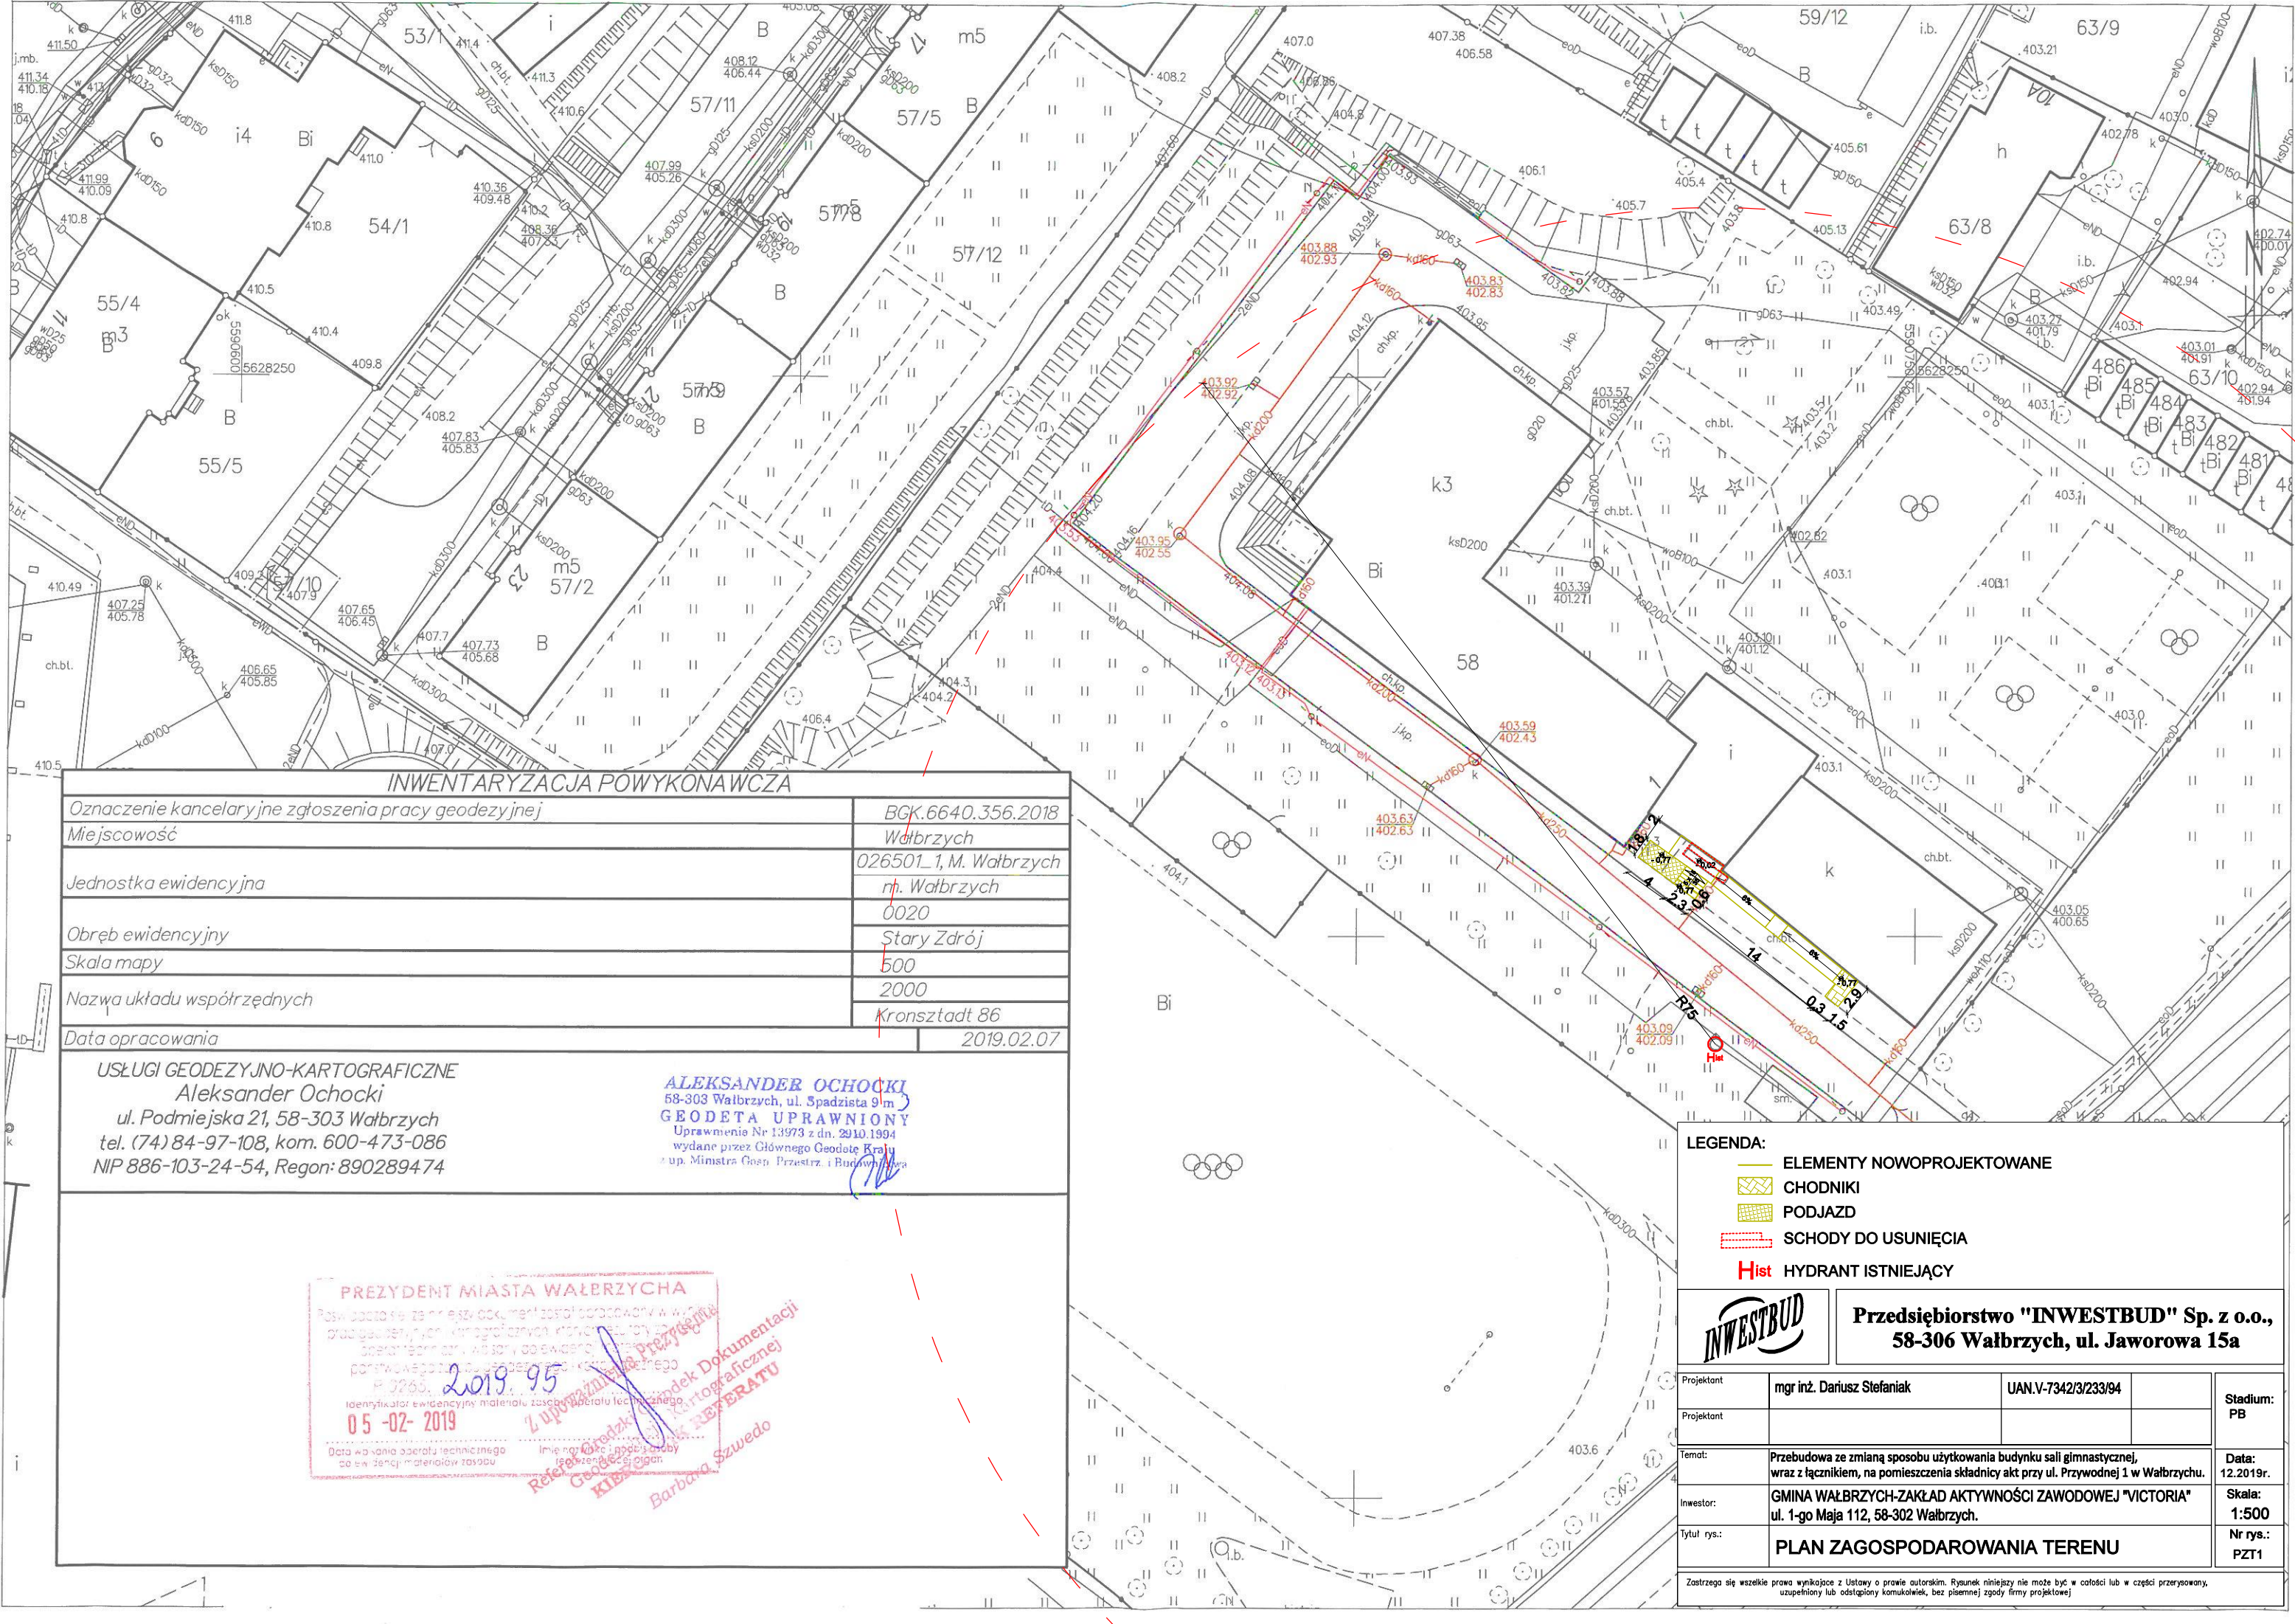

INWENTARYZACJA POWYKONAWCZA

Oznaczenie kancelaryjne zgłoszenia pracy geodezyjnej	BGK.6640.356.2018
Miejscowość	Wałbrzych
Jednostka ewidencyjna	026501_1, M. Wałbrzych
Obręb ewidencyjny	m. Wałbrzych
Skala mapy	0020
Nazwa układu współrzędnych	Stary Zdrój
Data opracowania	500
	2000
	Kronsztadt 86
	2019.02.07

USŁUGI GEODEZYJNO-KARTOGRAFICZNE
Aleksander Ochocki
ul. Podmiejska 21, 58-303 Wałbrzych
tel. (74) 84-97-108, kom. 600-473-086
NIP 886-103-24-54, Regon: 890289474

ALEKSANDER OCHOCKI
58-303 Wałbrzych, ul. Spadzista 9 m
GEODETA UPRAWNIONY
Uprawnienie Nr 13973 z dn. 29.10.1994
wydane przez Głównego Geodetę Kraju
z up. Ministra Gosp. Przestrz. i Budownictwa

PREZYDENT MIASTA WAŁBRZYCHA
Pozostawiam do dyspozycji i nadaję mu
identyfikator ewidencyjny materiału zasobu operatu technicznego
05-02-2019
Data wydania operatu technicznego
Imię i nazwisko i podpis osoby
odpowiedzialnej za operat

- LEGENDA:
- ELEMENTY NOWOPROJEKTOWANE
 - CHODNIKI
 - PODJAZD
 - SCHODY DO USUNIĘCIA
 - Hydrant ISTNIEJĄCY

INWESTBUD				Przedsiębiorstwo "INWESTBUD" Sp. z o.o., 58-306 Wałbrzych, ul. Jaworowa 15a	
Projektant	mgr inż. Dariusz Stefaniak	UAN.V-7342/3/233/94		Stadium: PB	
Projektant					
Temat:	Przebudowa ze zmianą sposobu użytkowania budynku sali gimnastycznej, wraz z łącznikiem, na pomieszczenia składnicy akt przy ul. Przywodnej 1 w Wałbrzychu.			Data: 12.2019r.	
Inwestor:	GMINA WAŁBRZYCH-ZAKŁAD AKTYWNOŚCI ZAWODOWEJ "VICTORIA" ul. 1-go Maja 112, 58-302 Wałbrzych.			Skala: 1:500	
Tytuł rys.:	PLAN ZAGOSPODAROWANIA TERENU			Nr rys.: PZT1	

Zastrzegam wszelkie prawa wynikające z Ustawy o prawie autorskim. Rysunek niniejszy nie może być w całości lub w części przerzysowany,
uzupełniany lub odstępiony komuników, bez pisemnej zgody firmy projektowej